Oppgitt himlingshøyde er MINIMUM.
2,7m er gjeldende hvis ikke annet er oppgitt.
2,4m himlingshøyde bør økes om det viser seg mulig etter teknmiske installasjoner er montert.
Må og høyder må kontrolleres på stedet

YTTERVEGGER EKSIST
MÅ KONTROLLERES
I 1. ETG OG 2. ETG

DEKKE MELLOM 1. ETG OG
2. ETG - MÅ KONTROLLERES

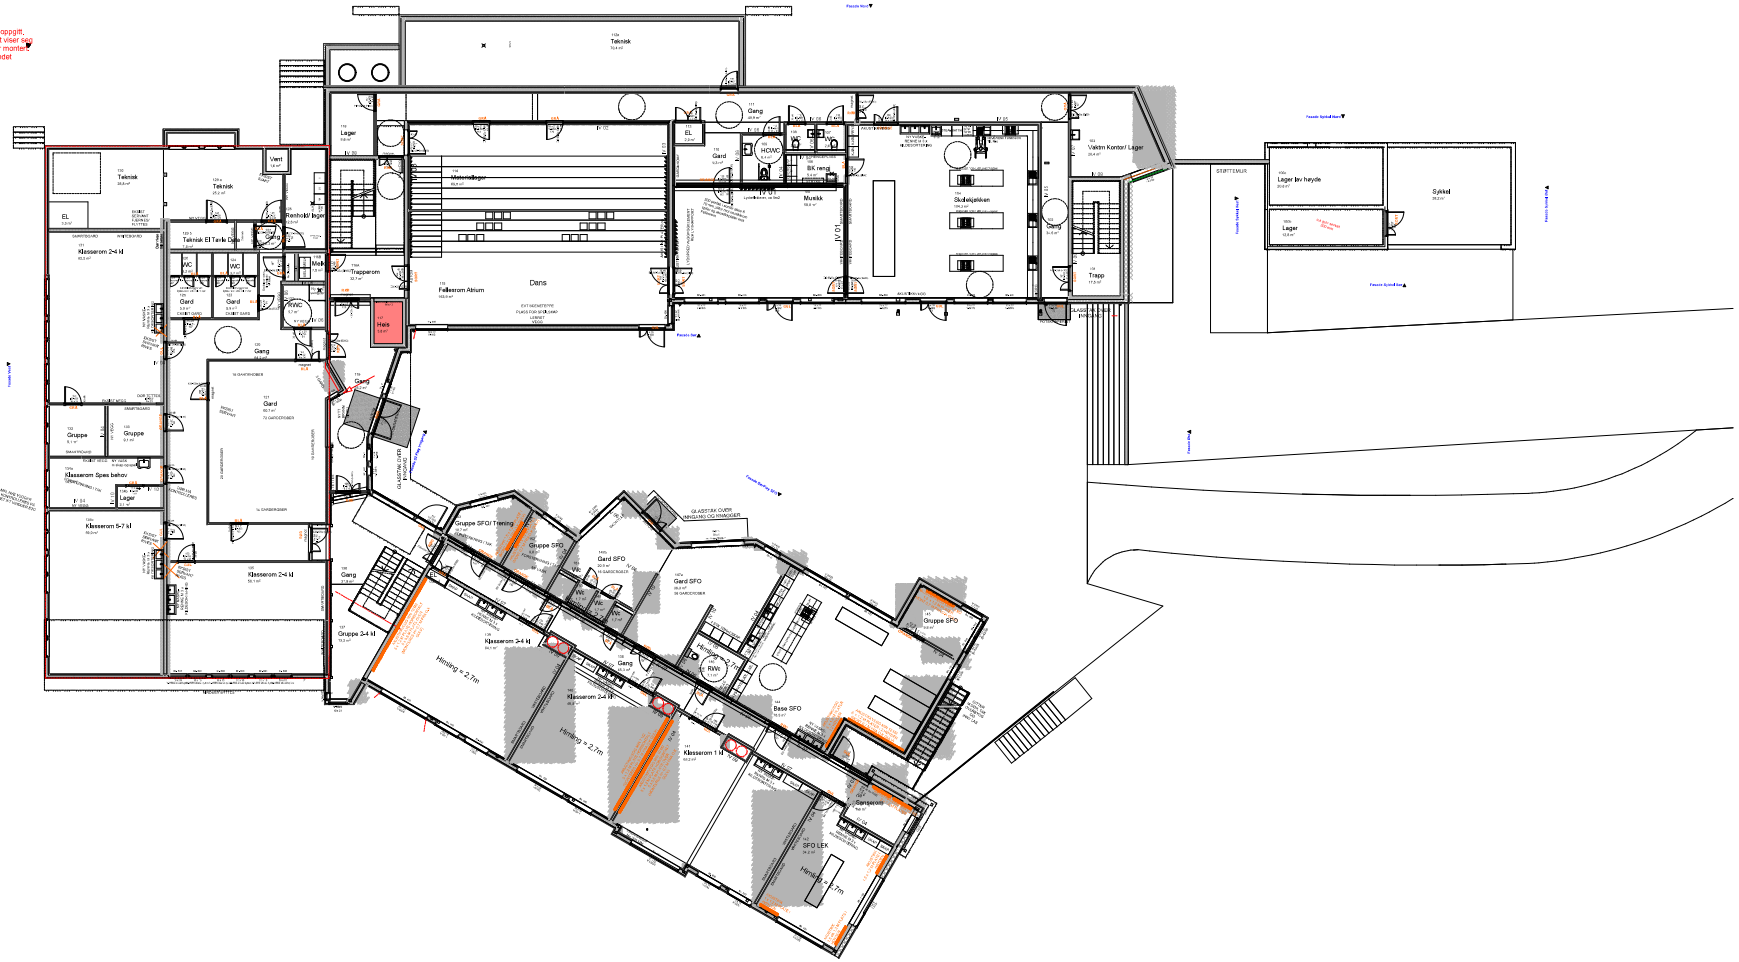

AS BUILT

1	Endret	15.11.16
2	Endret etter rådgiver	07.12.16
